


ist. stacja transformatorowa
ELQ-CITY 20/630
nr eksploatacyjny CZC18048
przeizolowana z napięcia 6kV
na napięcie 15kV

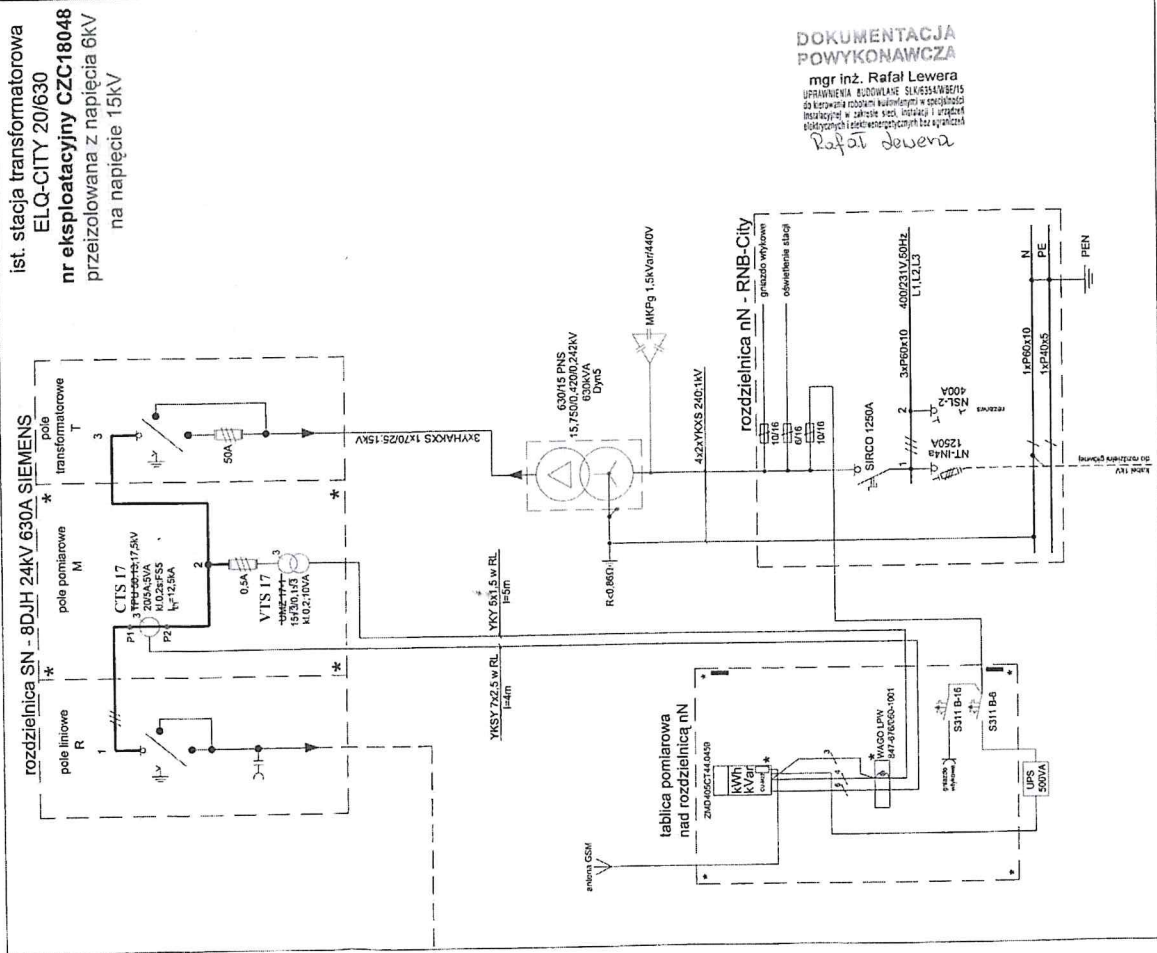

DOKUMENTACJA
POWYKONAWCZA

mgr inż. Rafał Lewera
do kierowania robotami budowlanymi w szczególności
instalacyjnej w zakresie sieci, instalacji i urządzeń
elektrycznych i elektroenergetycznych bez ograniczeń

FENIX


P.P.U.H. FENIX Sp. z o.o.
Izaskrów ul. Czystochowska 47B

WZWA OBIEKTU BUDOWLANEGO:

mgr inż. Rafał Czerwik SLK0339/PW0E/04	projektował
---	-------------

Skala • / •	Rys. nr 2 Schemat ideowy lśl. stacji transf. CZC18058 wraz z układem pomiarowym po przełączowaniu na napięcie 15kV	08.2022r
----------------	--	----------

ist. stacja transformatorowa
ELQ-CITY 20/630
nr eksploatacyjny CZC18048
przeizolowana z napięcia 6kV
na napięcie 15kV

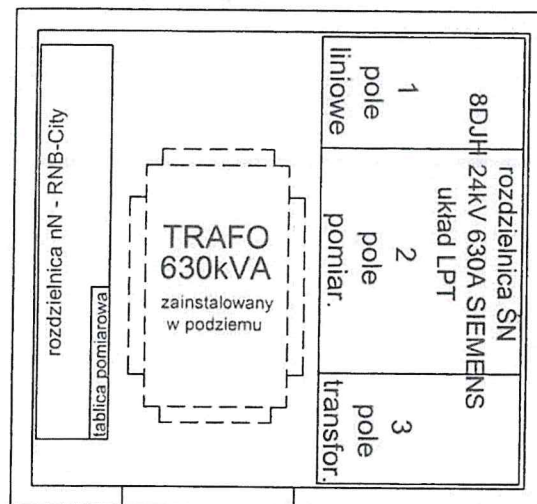

**DOKUMENTACJA
POWYKONAWCZA**

mgr inż. Rafał Lewera


UPRAWNIENIA BUDOWLANE SLK/6354/WBE/15
do kierowania robotami budowlanymi w specjalności
instalacyjnej w zakresie sieci, instalacji i urządzeń
elektrycznych i elektroenergetycznych bez ograniczeń

Rafał Lewera

UWAGA:

1. Wymagana rezystancja uziemienia wynosi 0,86Ω.

P.P.U.H. FENIX Sp. z o.o. Jaskrów ul. Częstochowska 47B		FENIX
NAZWA OBIEKTU BUDOWLANEGO: Istniejąca stacja transformatorowa CZC18048 przy ul. Filomatów 18/20 w Częstochowie - Odbiorca Izba Administracji Skarbowej w Katowicach		
Projektował	mgr inż. Rafał Czerwik SLK/0339/PWOE/04	
Skala • / •	Rys. nr 3 Rozmieszczenie urządzeń w ist. stacji transf. CZC18048 po przeizolowaniu na napięcie 15kV	08.2022r

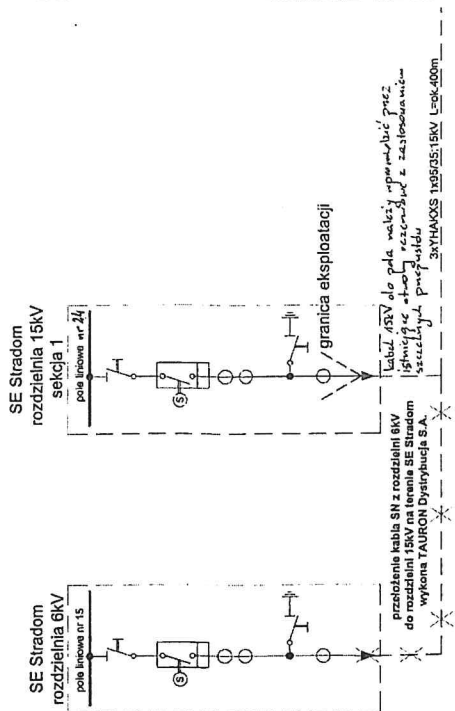

UWAGI:

1. Elementy linijowe - kolor czarny.
2. Elementy projektowane - kolor czerwony.
